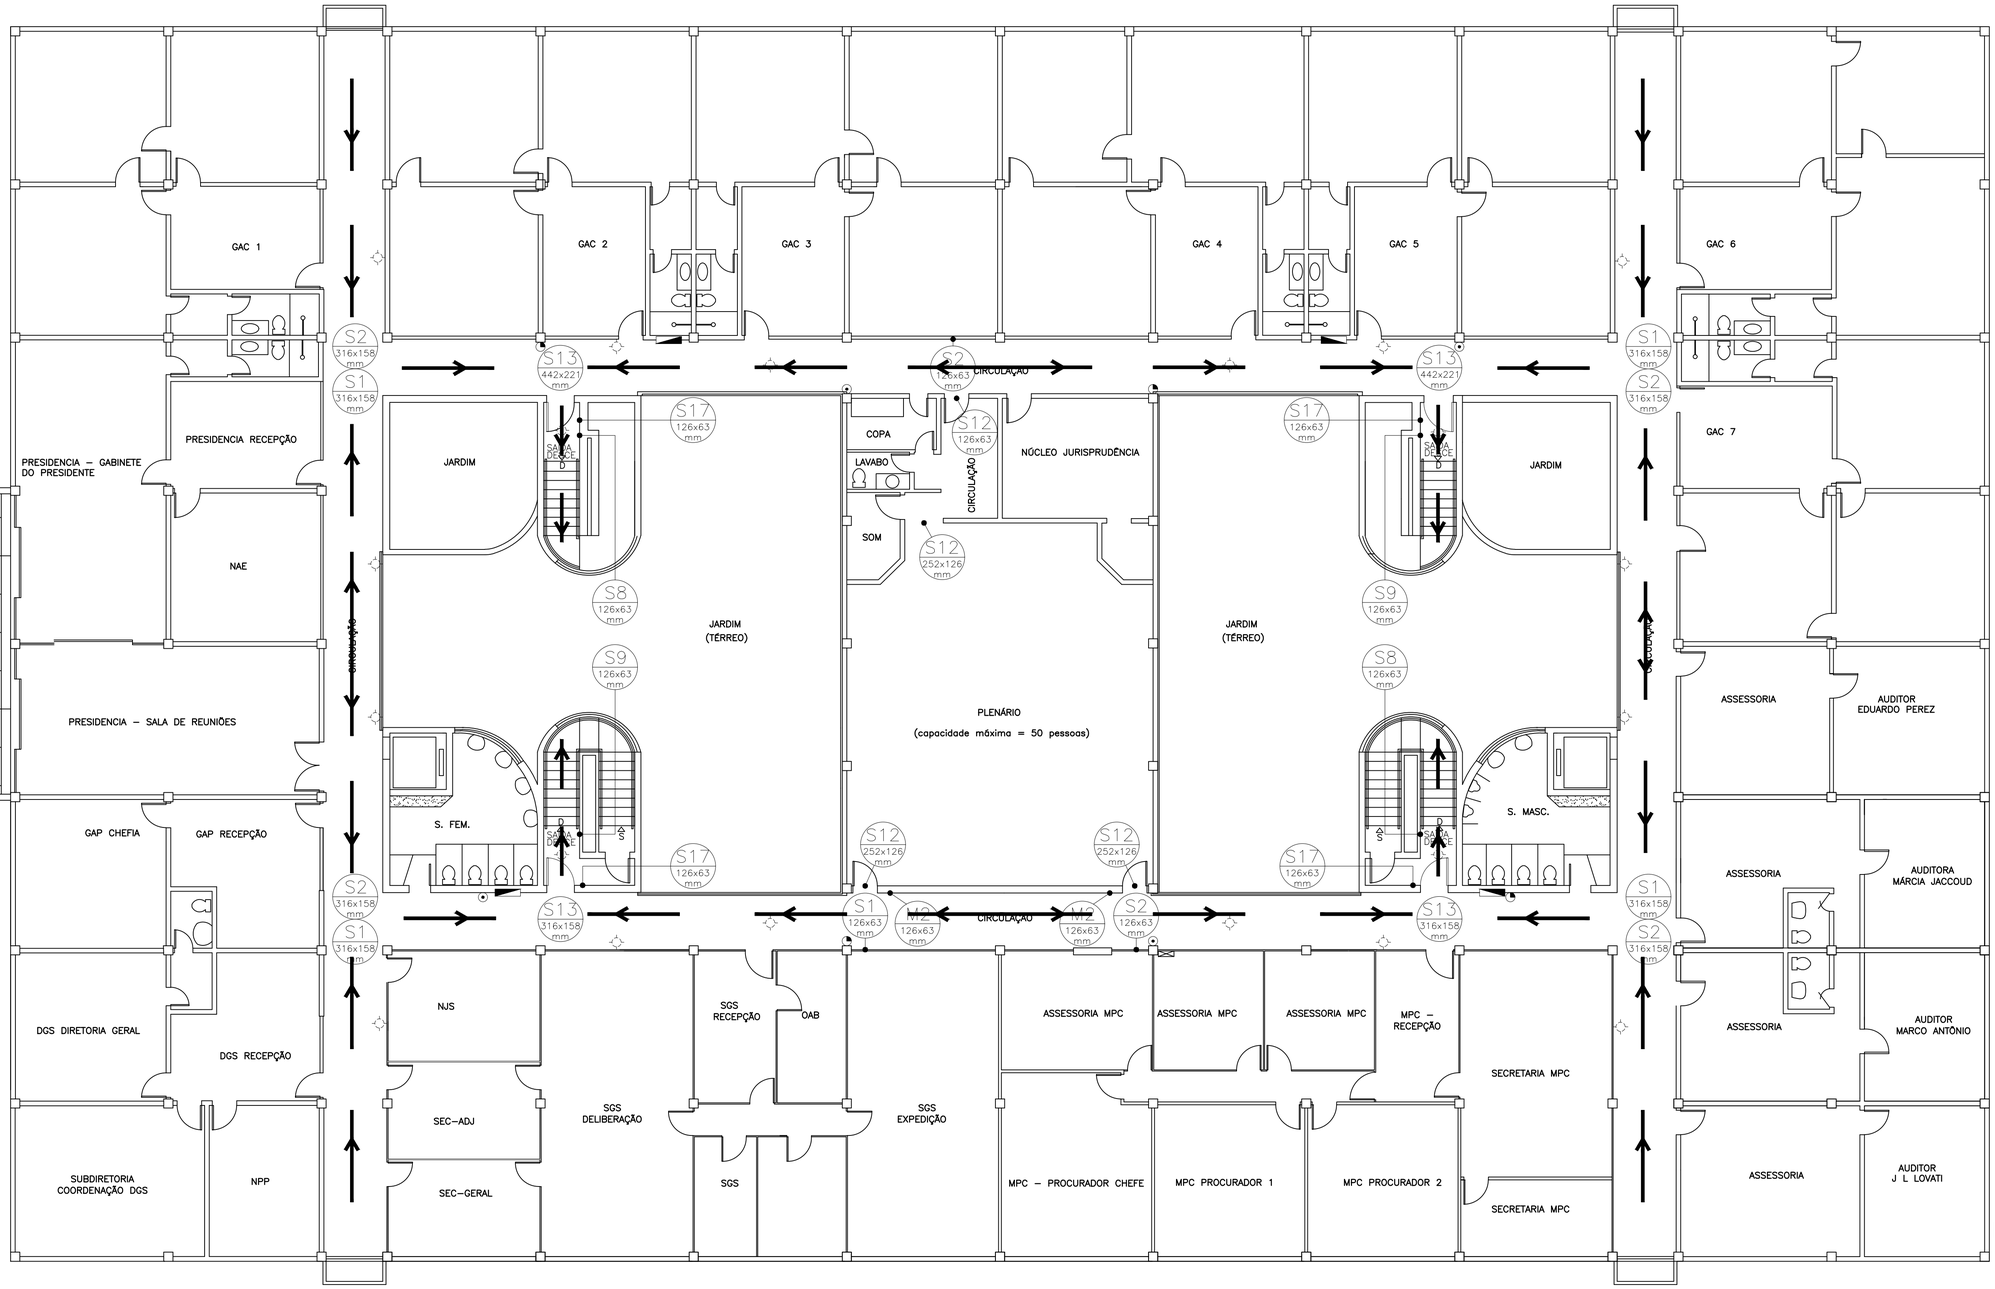

PLANTA BAIXA – 2° PAVIMENTO

ESCALA 1/100

LEGENDA

- ILUMINAÇÃO DE EMERGÊNCIA
- EXTINTOR PÓ QUÍMICO SECO – 4 Kg
- EXTINTOR CO_2 – 6 Kg
- EXTINTOR ÁGUA – 10 L
- HIDRANTE DE PAREDE
- ROTA DE FUGA

SINALIZAÇÃO

	CÓDIGO	SÍMBOLO	DIMENSÕES LxH(mm)	LETRAS H(mm)	QUANTIDADE
ok	S1		316x158	–	04
ok	S1		126x63	–	01
ok	S2		316x158	–	04
ok	S2		126x63	–	02
ok	S8		126x63	–	02
ok	S9		126x63	–	02
ok	S12	SAÍDA	252x126	65	03
ok	S12	SAÍDA	126x63	30	01
ok	S13*	SAÍDA	316x158	85	02
ok	S13*	SAÍDA	442x221	135	02
ok	S17**	1°SS	126x63	30	04
ok	P4		ø101	–	02
ok	M2***		?	–	02

* PLACA VOLTADA PARA AMBOS OS LADOS
** TEXTO: "2°"
*** TEXTO: "LOTAÇÃO MÁXIMA: 50 PESSOAS"

Assinado por INGRID HERZOG HOLZ 24/07/2015 16:18

TRIBUNAL DE CONTAS
ESTADO DO ESPÍRITO SANTO

DOMINGOS AUGUSTO TAUFNER
CONSELHEIRO PRESIDENTE DO TCEES

ROMÁRIO FIGUEIREDO
DIRETOR GERAL DO TCEES

PROJETO:

"AS BUILT"
PREVENÇÃO E COMBATE A INCÊNDIO

TCEES:

DOMINGOS AUGUSTO TAUFNER
CONSELHEIRO PRESIDENTE DO TCEES

AUTOR DO PROJETO:

ARQ. INGRID HERZOG HOLZ
CAU A61281-2 / Mat. TCE 203589

DISCRIMINAÇÃO:

SEGUNDO PAVIMENTO

DATA: MARÇO/2015 DESENHO: INGRID HOLZ

ESCALA: INDICADA REVISÃO: 00

PRANCHA:

PCI - 03/03

Assinado digitalmente. Conferência em www.tcees.tc.br Identificador: EECF4-FD868-124E7